



ALLMÄNNA FÖRESKRIFTER:
 Samliga mått i millimeter.
 Mått kontrolleras på plats före tillverkning.
 Referensmått är tagna till stomlinje.
 Plushöjder anger färdigt golv

FÖRKLARINGAR:
 OA = Öppningsautomatik
 FB = Förbereds för öppningsautomatik

HÄNVISNINGAR:
 (För fullständig hänvisning se ritningsförteckning)
 Översiktsplaner i skala 1:100 se ritning A-40-1-
 Sektioner se ritning A-40-2-
 Fasader se ritning A-40-3-
 Detaljer se ritning A-42-6-
 Invändiga trädörrar se ritning A-43-5-21x
 Invändiga staldörrar se ritning A-43-5-24x
 Väggtypen se ritning A-43-5-901

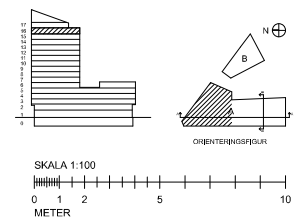

RE	ANV	ÄNDRINGENAVISER	DATUM	BEK
RELATIONSHANDLING				
GAMLESTADS TORG				
		SERNEKE		
FORMTAG	TYPBOKEN			
A Arkitektbyrå: Design AB	Tel: 031-5233 60 00			
E Inga Engineering AB	Tel: 030-452 51 00			
F Pjörkon AB	Tel: 0735 06 13 22			
V Bergi Dalgran AB	Tel: 031-720 25 00			
VH Bergi Dalgran AB	Tel: 031-720 25 00			
SE	Tel: -			
BR	Tel: 030-653 75 01			
Tel. -	Tel. -			
UPPDRAG NR	15239	RETAG AV	J. AG	HÄNDLAGGARE
DRÖM	2019-07-01	UPPDRAGSLEDARE	Johan Iwstad	
GAMLESTADEN 740:132, GÖTEBORGS KOMMUN				
BYGGNAD A				
PLAN 16		NUMER	A-40-1-A170	
SKALA	A1 1:100			
	A3 1:200			

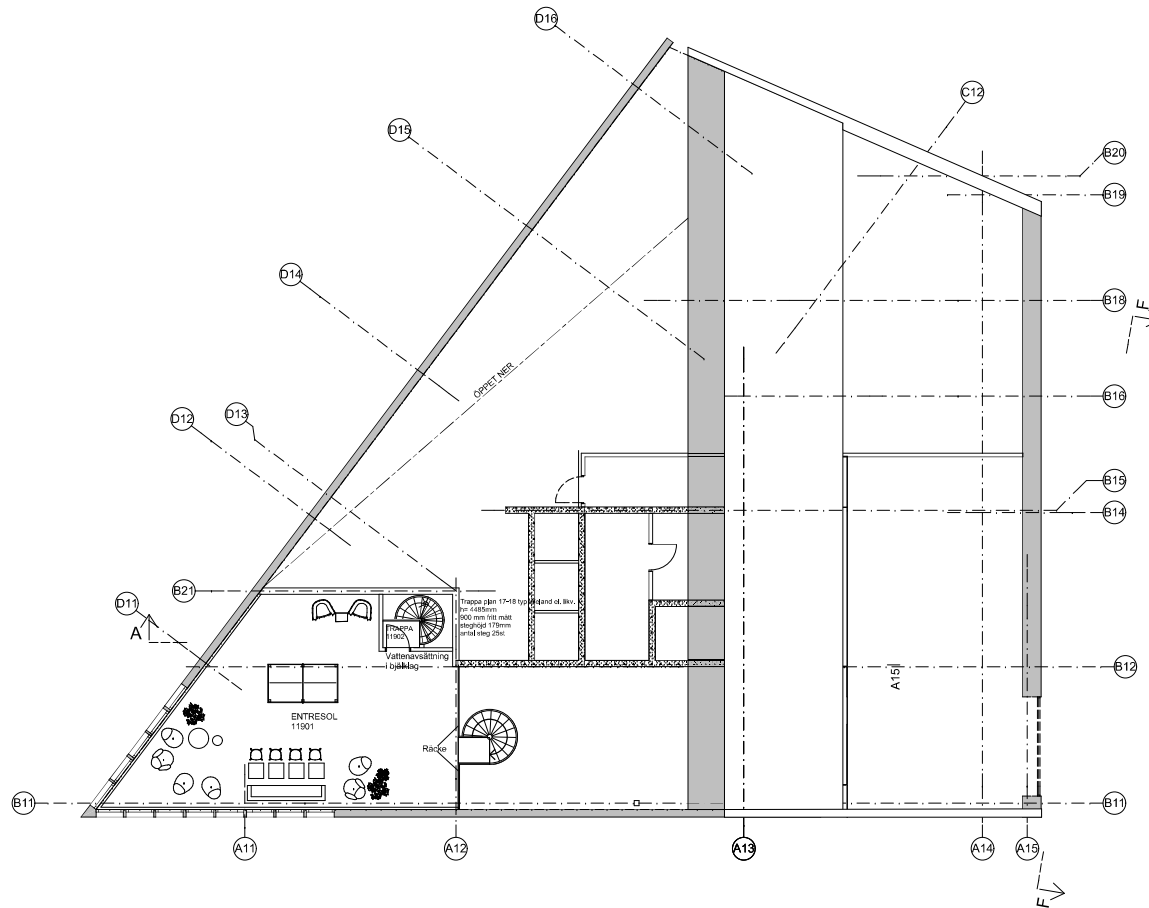

ALLMÄNNA FÖRESKRIFTER:

Samtliga mått i millimeter.
Mått kontrolleras på plats före tillverkning.
Referensmått är tagna till stomlinje.
Plushöjder anger färdigt golv

FÖRKLARINGAR:

OA = Öppningsautomatik
FB = Förbereds för öppningsautomatik

HÄNVISNINGAR:

(För fullständig hänvisning se ritningsförteckning)

Översiktsplaner i skala 1:100 se ritning A-40-1-

Sektioner se ritning A-40-2-


Fasader se ritning A-40-3-

Detaljer se ritning A-42-6-

Invändiga trädörrar se ritning A-43-5-21x

Invändiga staldörrar se ritning A-43-5-24x

Väggtyper se ritning A-43-5-901

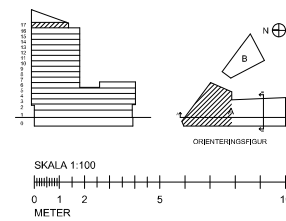

RETT	ANV.	ÄNDRINGEN AVSEER	DATUM	BECK.
RELATIONSHANDLING				
GAMLESTADS TORG				
plutzer BYGGGEMETER		SERNEKE		
FÖRETAG	YMERFON			
Å	Arkitektbyrå Design AB	Tel:	031-5231 60 00	
E	Engje Engineering AB	Tel:	030-452 51 00	
F	Fjellroten AB	Tel:	0735 06 13 22	
V	Bergt Dalqvist AB	Tel:	031-720 25 00	
VN	Bergt Dalqvist AB	Tel:	031-720 25 00	
Sj	-	Tel:	-	
M	-	Tel:	-	
UPPDRAG NR	15239	BYGGNAD AV	HÄNDELSEGÅRE	
DRÖM	2019-07-01	BYGGNAD AV	Johan Iwstad	
GAMLESTADEN 740:132, GÖTEBORGS KOMMUN				
BYGGNAD A				
PLAN 16, ENTRESOL	SKALA	NUMMER	RETT	
A1 1:100	A1 1:100	A-40-1-A190		
A3 1:200				